


北長瀬未来ふれあい総合公園 平面図

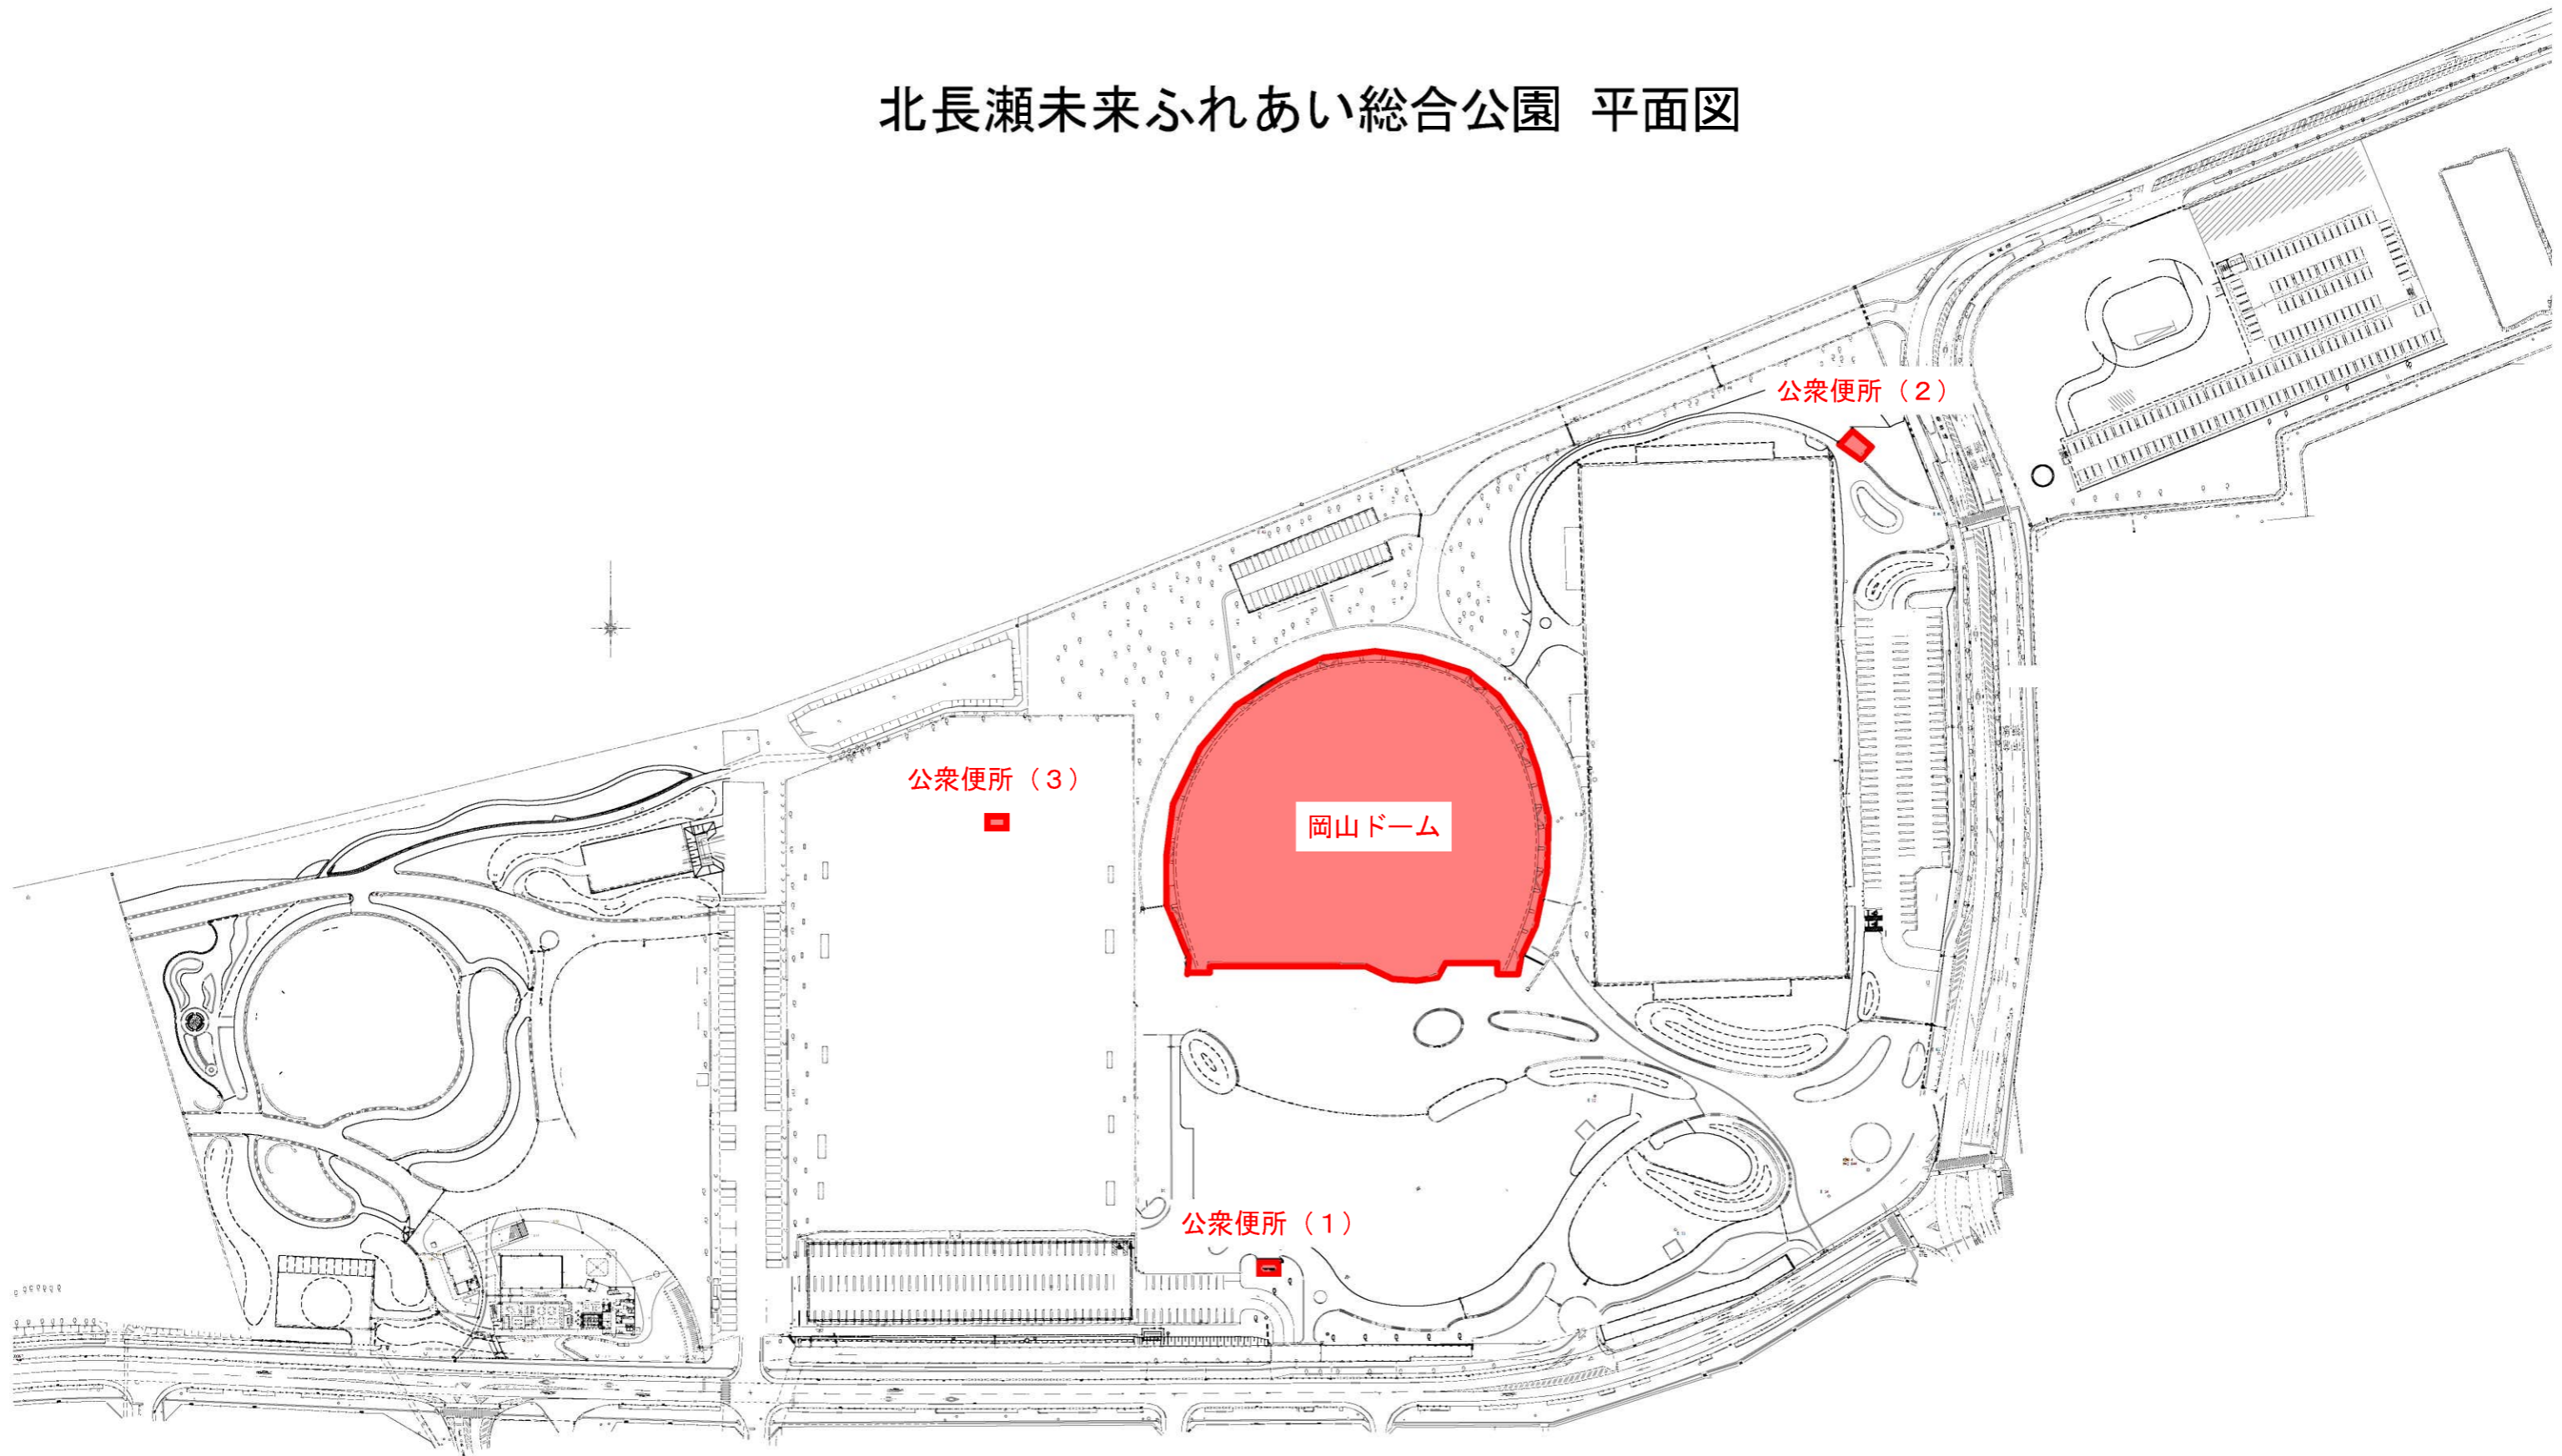


定期清掃 1F

室名	床材質	日常清掃	定期清掃	備考
ダッグアウト(一塁側)	A 弾性塗床		3回/年	床洗浄
ダッグアウト(三塁側)	A 弾性塗床		3回/年	床洗浄
客席スタンド(三塁側)	A 防塵塗装		3回/年	ワックス塗布
更衣室(男子)	A 弾性塗床	5回/週	3回/年	ワックス塗布
更衣室(女子)	A 弾性塗床	5回/週	3回/年	ワックス塗布
男子トイレ	A 弾性塗床	5回/週	3回/年	床洗浄
女子トイレ	A 弾性塗床	5回/週	3回/年	床洗浄
外館用男子トイレ	A 弾性塗床	5回/週	3回/年	床洗浄
外館用女子トイレ	A 弾性塗床	5回/週	3回/年	床洗浄
多目的トイレ	A 弾性塗床	5回/週	3回/年	床洗浄
会議室	A ビニルタイル		3回/年	ワックス塗布
放送室	C ビニルタイル		2回/年	ワックス塗布
管理事務室	A ビニルタイル		3回/年	ワックス塗布
事務室	A ビニルタイル		3回/年	ワックス塗布
職員ロッカー室	C 長尺塩ビシート		2回/年	ワックス塗布
廊下階段	B 弾性塗床	5回/週	4回/年	ワックス塗布
用具庫	C 防塵塗装		2回/年	床洗浄
外公衆野所(新既)	A	5回/週	3回/年	床洗浄

※ A=定期清掃 3回/年
 B=定期清掃 4回/年
 C=定期清掃 2回/年

- 【凡例】
- 有機系水性誘導型塗床材
 - コンクリート全コート押さえ
 - U字溝
 - FL±0=GL+200
GL±0=+2.35m
 - 屋外消火栓BOX
 - 電気盤
 - 化粧点検口 600²
 - マンホール 600^φ


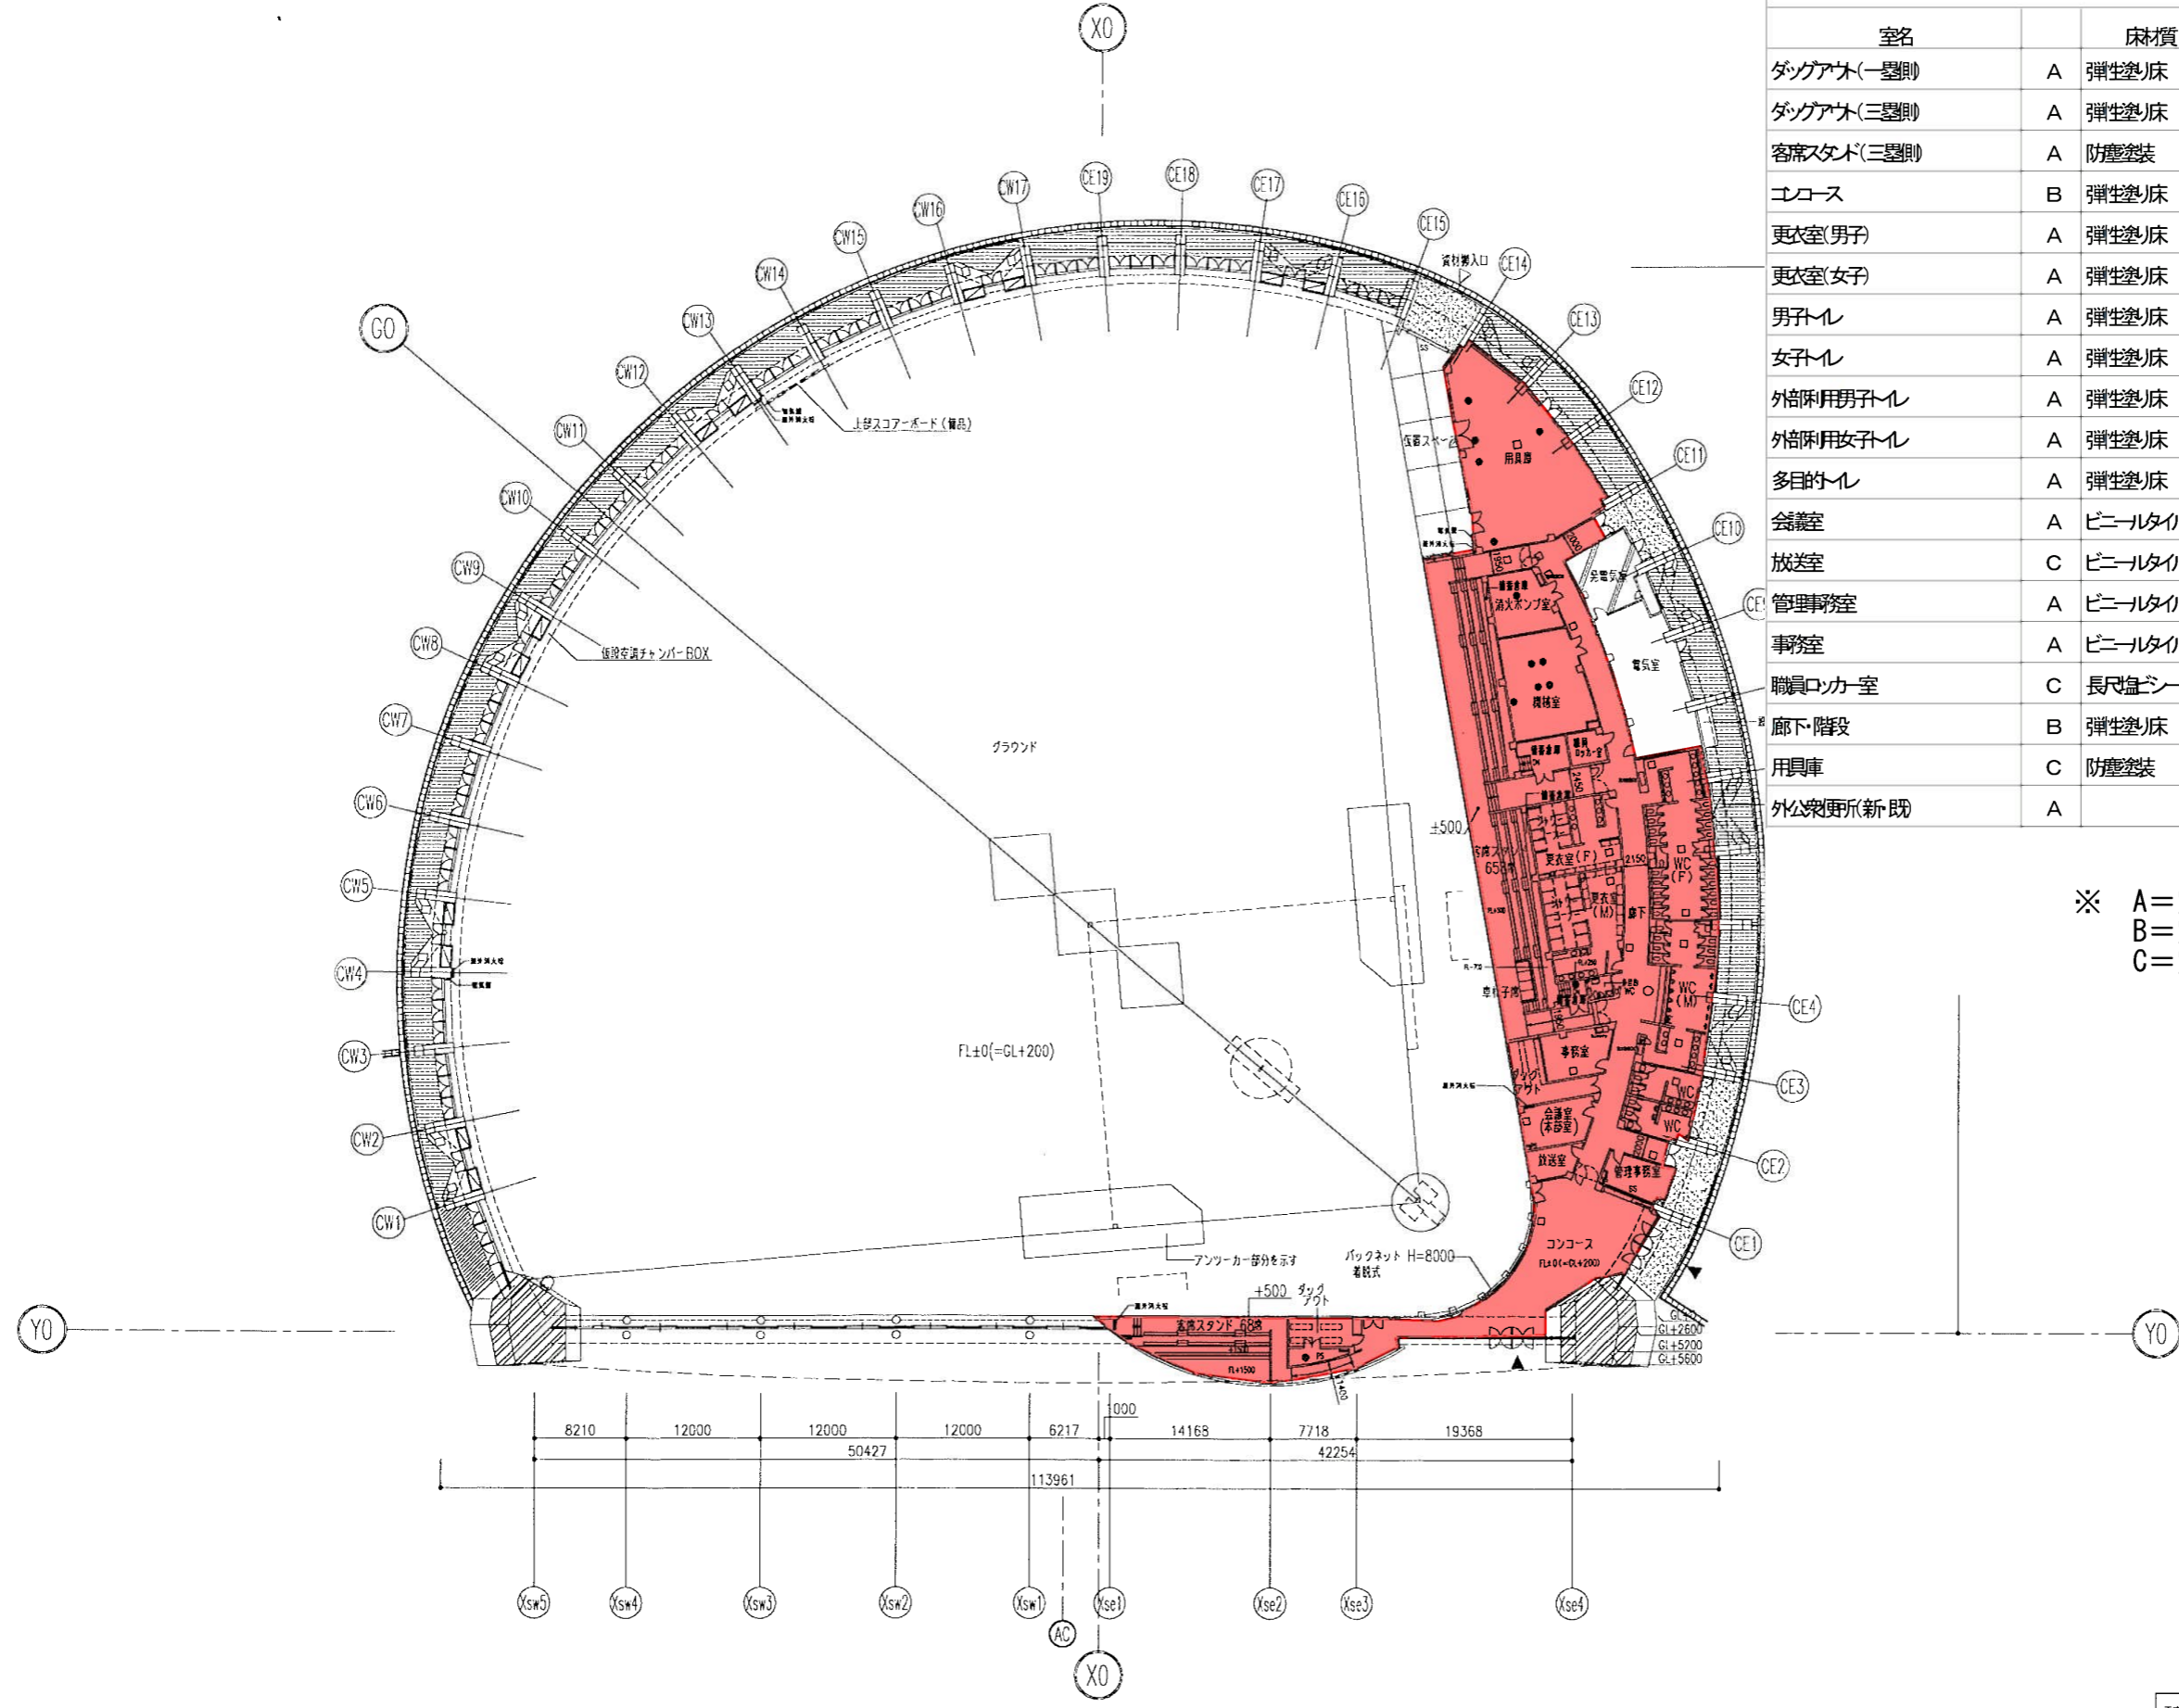


完成図

工事名	岡山県立総合体育館(仮称)整備に係る 全天候型多目的競技場新築工事		図面種別
図名	1階平面図		
縮尺	1/300	日付	03年 03月
作成		校閲	
			図面番号 A-15

定期清掃 2F

室名		床材質	日常清掃	定期清掃	備考
客席スタンド	A	防塵塗装	5回/週	3回/年	ワックス塗布
観客用ロビー	A	防塵塗装	5回/週	3回/年	床洗浄
用具庫・機械室・バック施設上部	機械			1回/年	床洗浄

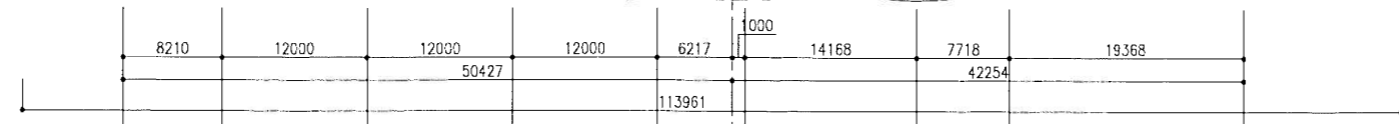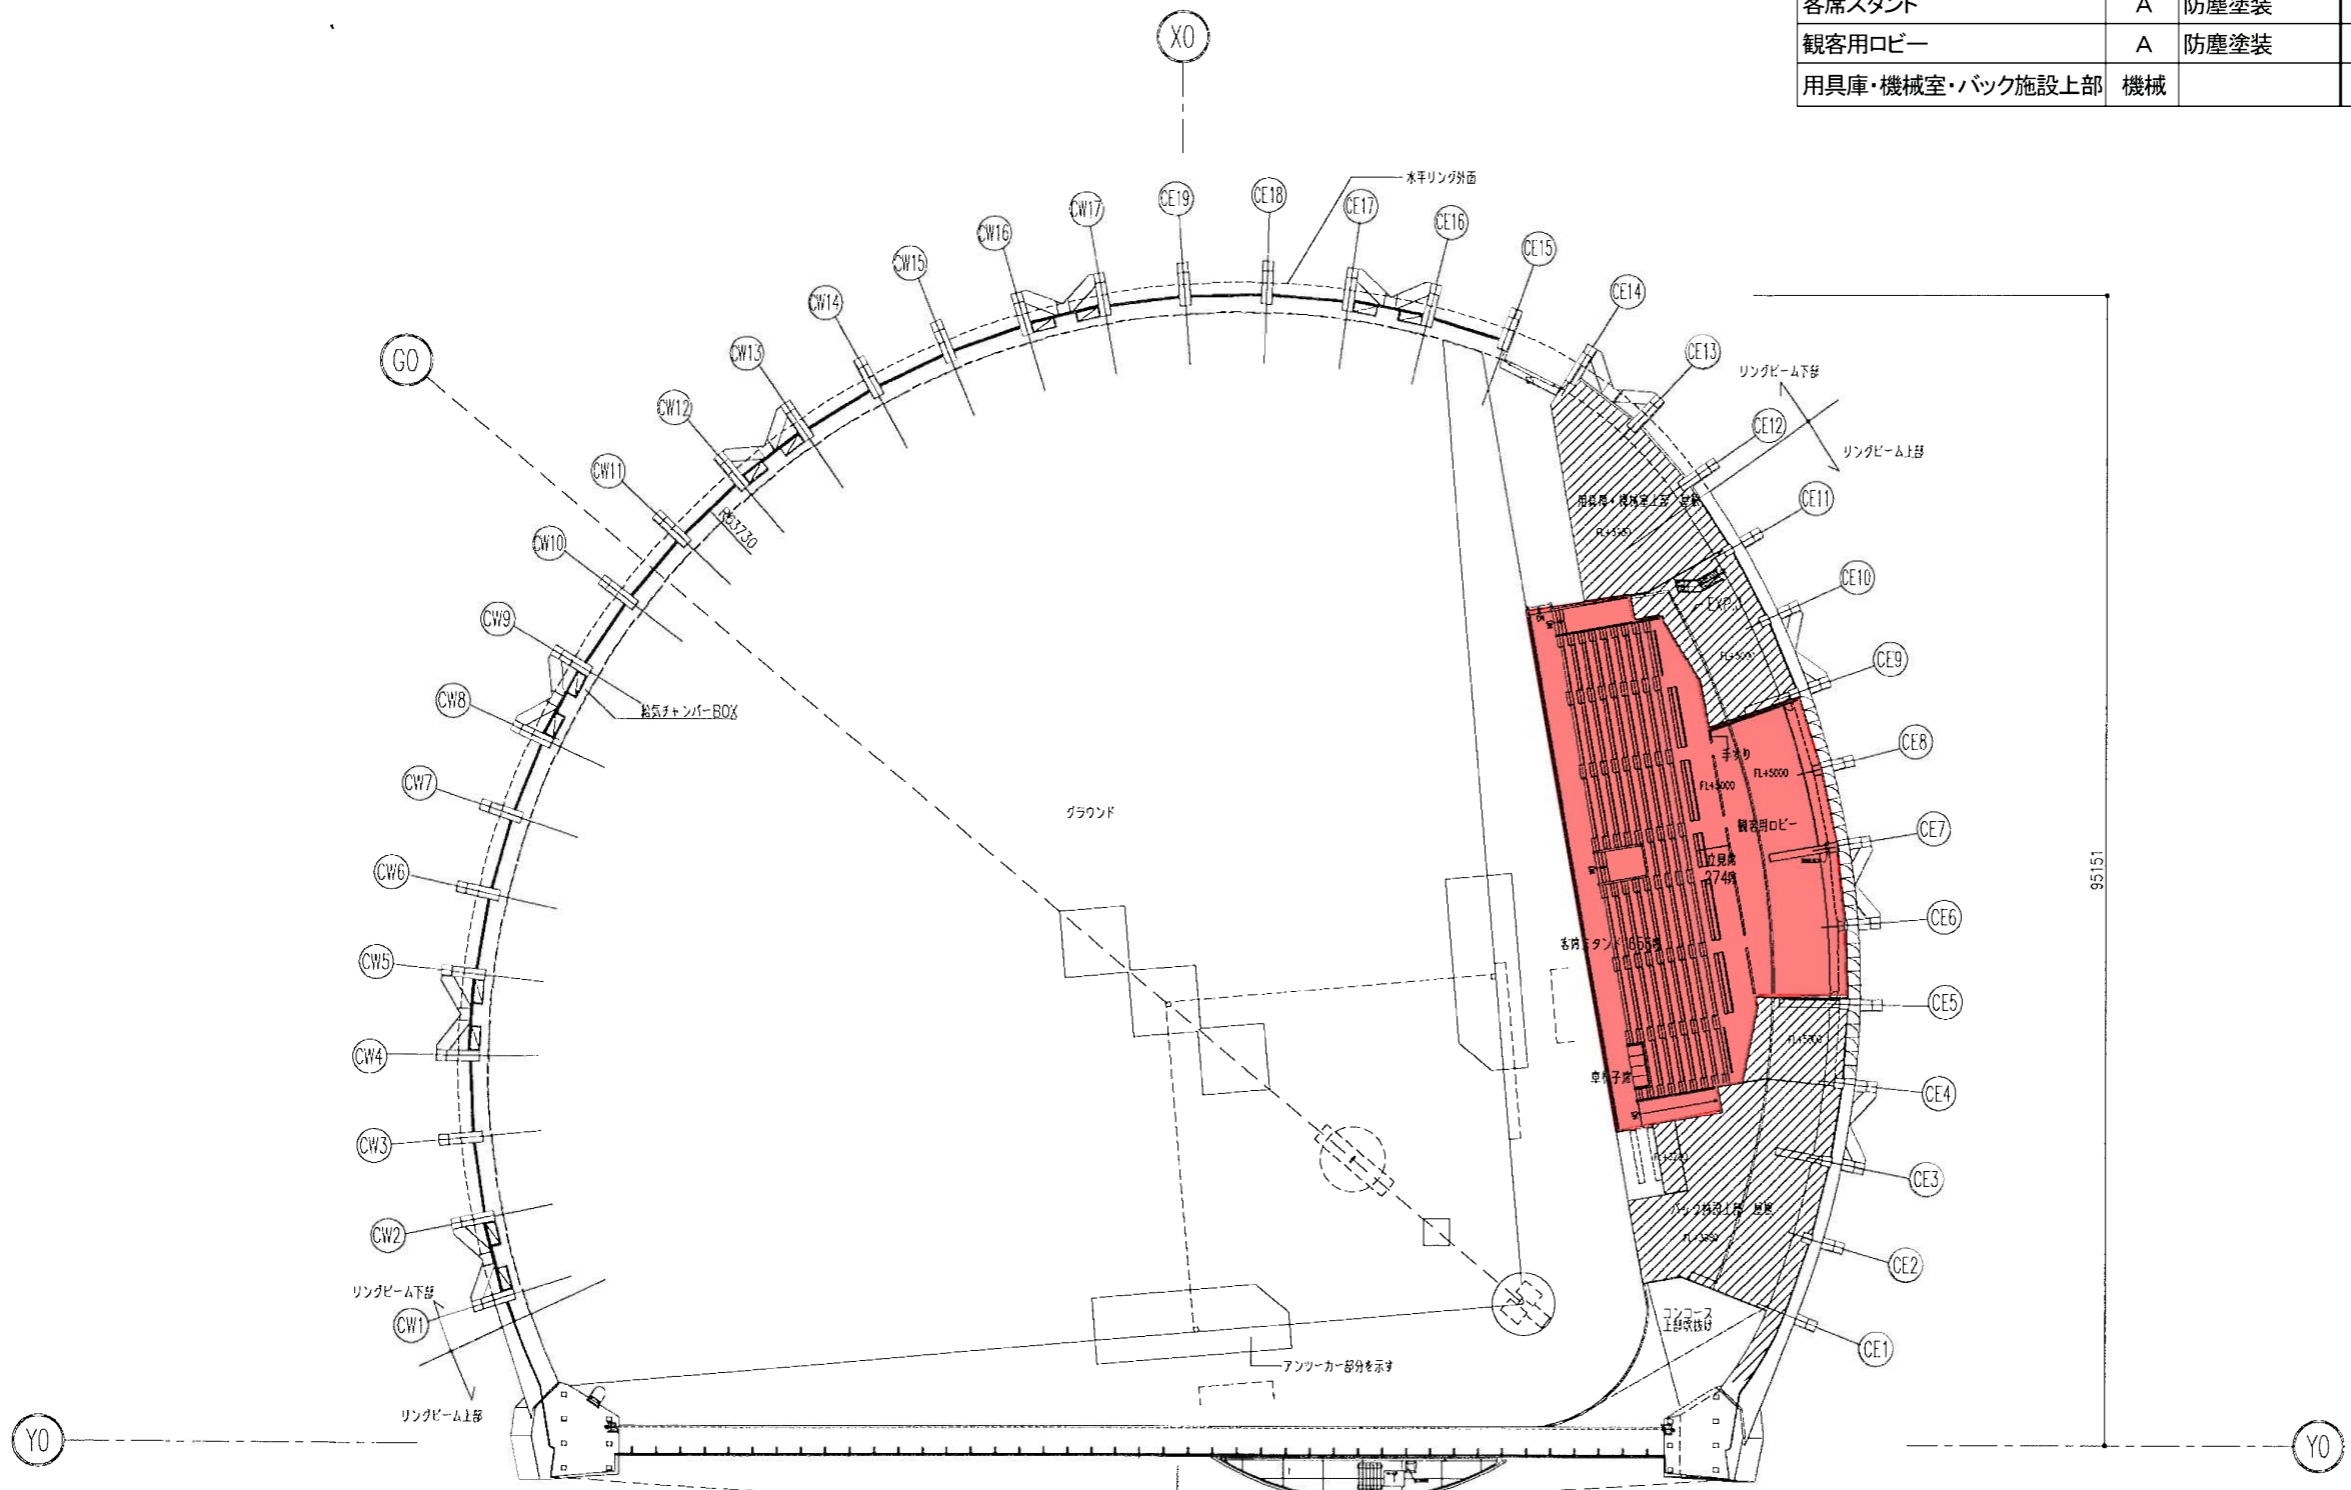

【凡例】
 利用客立入不可エリア
 2FL = 1FL + 5000

完成図

工事名	岡山県立総合体育館（仮称）整備に係る 全入札を多目的競技場新築工事			図面種別	図面番号
図名	2階平面図				
縮尺	1/300	日付	03年 03月		
作成		作図			
					A-16

【 清掃一覧表 】

	室名		床材質	日常清掃	定期清掃	面積(m ²)	備考
ドーム 1階	グラウンド					7,298	
	ダッグアウト(一塁側)	A	弾性塗床		3回/年	24	床洗浄
	ダッグアウト(三塁側)	A	弾性塗床		3回/年	16	床洗浄
	客席スタンド(三塁側)	A	防塵塗装		3回/年	40	ワックス塗布
	コンコース	B	弾性塗床	5回/週	4回/年	136	ワックス塗布
	更衣室(男子)	A	弾性塗床	5回/週	3回/年	58	ワックス塗布
	更衣室(女子)	A	弾性塗床	5回/週	3回/年	48	ワックス塗布
	男子トイレ	A	弾性塗床	5回/週	3回/年	70	床洗浄
	女子トイレ	A	弾性塗床	5回/週	3回/年	91	床洗浄
	外部利用男子トイレ	A	弾性塗床	5回/週	3回/年	21	床洗浄
	外部利用女子トイレ	A	弾性塗床	5回/週	3回/年	17	床洗浄
	多目的トイレ	A	弾性塗床	5回/週	3回/年	5	床洗浄
	会議室	A	ビニールタイル		3回/年	24	ワックス塗布
	放送室	C	ビニールタイル		2回/年	12	ワックス塗布
	管理事務室	A	ビニールタイル		3回/年	23	ワックス塗布
	事務室	A	ビニールタイル		3回/年	24	ワックス塗布
	職員ロッカー室	C	長尺塩ビシート		2回/年	9	ワックス塗布
	廊下・階段	B	弾性塗床	5回/週	4回/年	757	ワックス塗布
	用具庫	C	防塵塗装		2回/年	159	床洗浄
	仮置スペース		弾性塗床			100	
	備蓄倉庫(1)		防塵塗装			63	
	備蓄倉庫(2)		防塵塗装			55	
	発電機室		防塵塗装			37	
	電気室		防塵塗装			64	
	機械室		防塵塗装			66	
	消火ポンプ室		防塵塗装			31	
	ドーム 2階	客席スタンド	A	防塵塗装	5回/週	3回/年	387
観客用ロビー		A	防塵塗装	5回/週	3回/年	195	床洗浄
用具庫・機械室・バック施設上部		機械			1回/年	300	床洗浄
外	公衆便所(1)	A		5回/週	3回/年	18	床洗浄
	公衆便所(2)	A		5回/週	3回/年	38	床洗浄
	公衆便所(3)	A		5回/週	3回/年	38	床洗浄
	多目的広場					10,823	
	メインアプローチ					2,198	
	メインエントランス					1,757	
	サブエントランス					3,197	
	南側駐車場・駐輪場					931	
	身障者用駐車場					485	
	北側駐車場					900	
	身障者北側通路					766	
北側駐車場場内道路					1,223		

				(定期清掃)	面積		
定期清掃	A			3回/年	1,137		
	B			4回/年	893		
	C			2回/年	180		
機械洗浄				1回/年	300		

				(日常清掃)	面積		
日常清掃				5回/週	1,879	1回当たり	