


添付資料-26. 配管ピット図

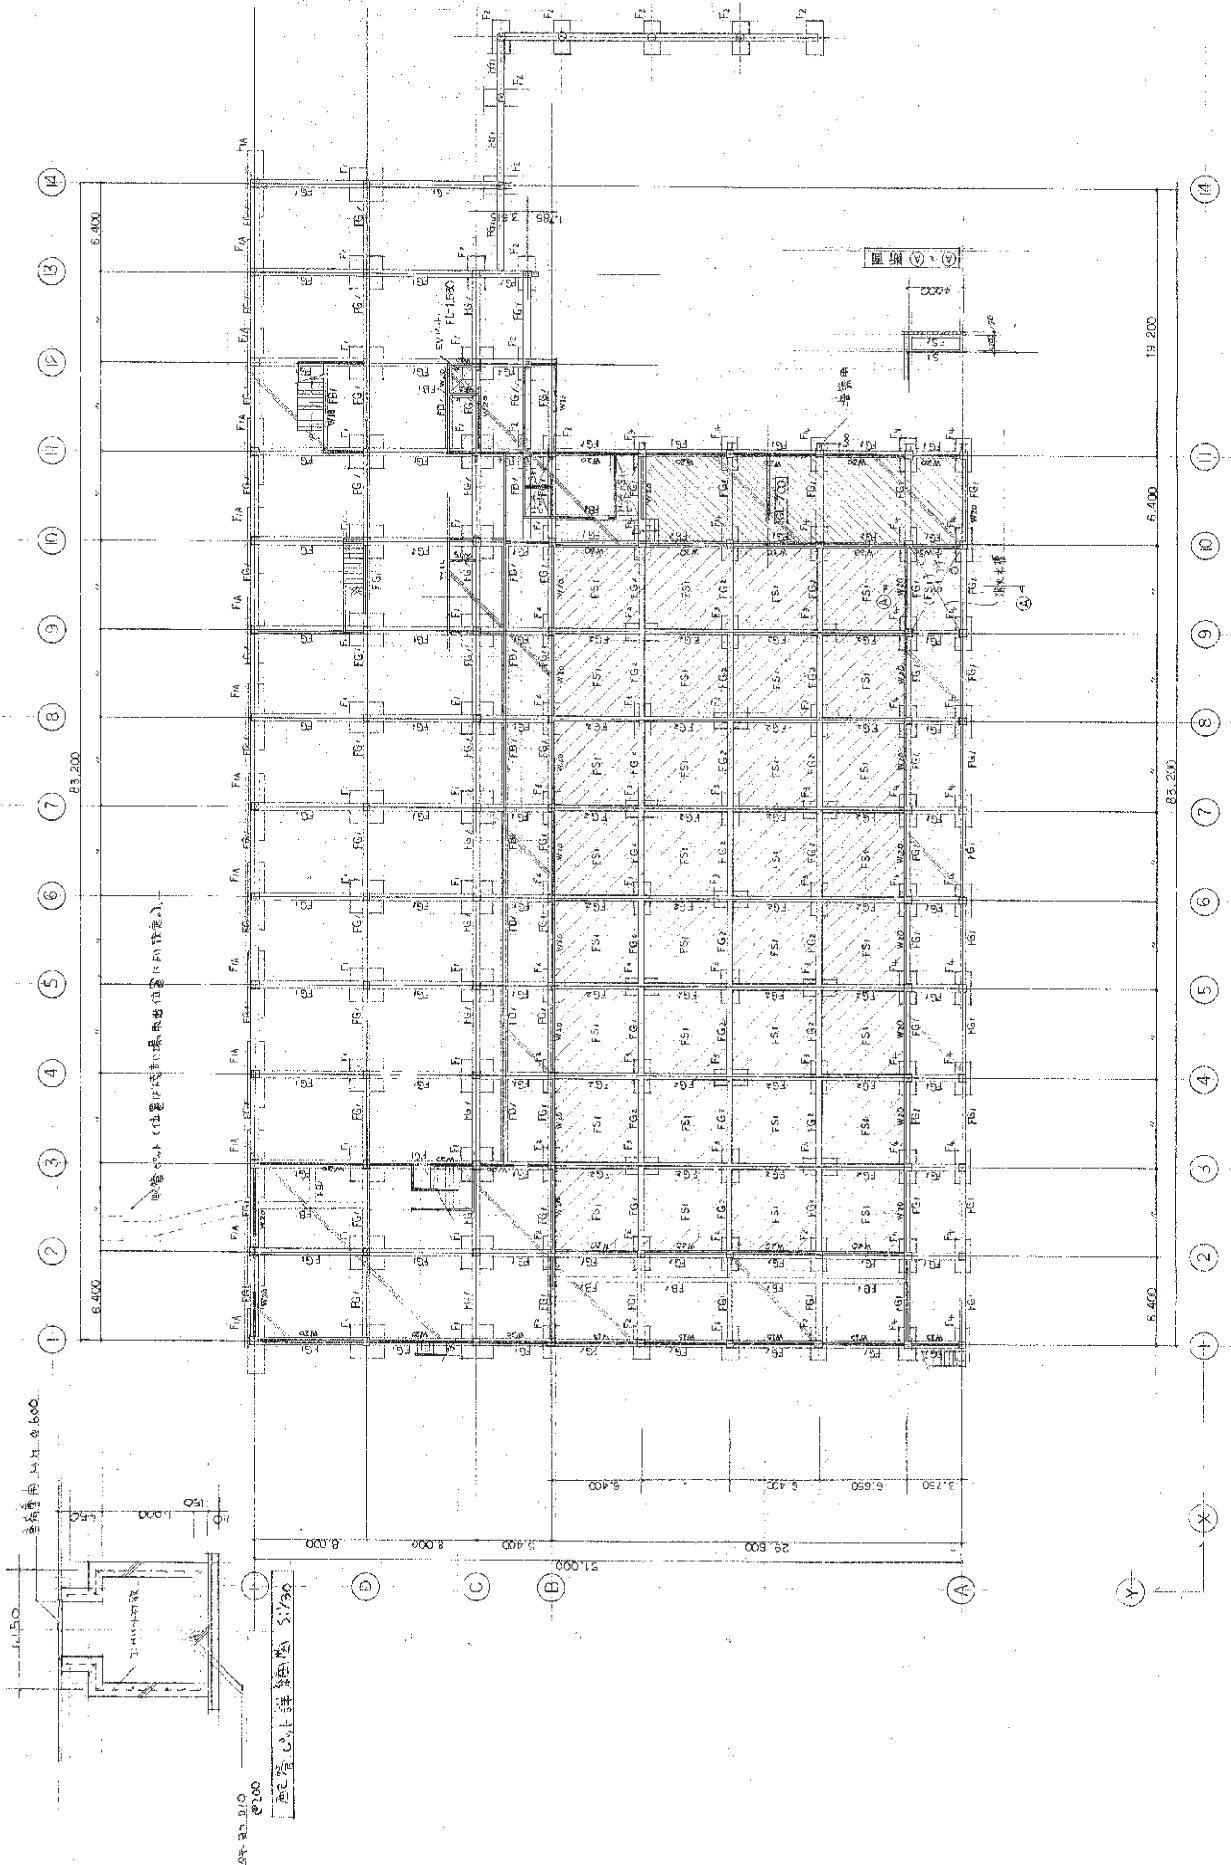

	6L-100
	6L-1/2PC
	6L-75C

基礎 | 階梁伏図 1:100 | [配管ピット図]

竣工図

