

# 取付柵設置完成図面【本管接続の場合】


柵1箇所につき1枚記入すること

部分を記入して完成書類と一緒に提出ください

(承認番号: R3 - 0001 )

(住所:岡山市 北区 大供一丁目2番3号 )

## ○断面図

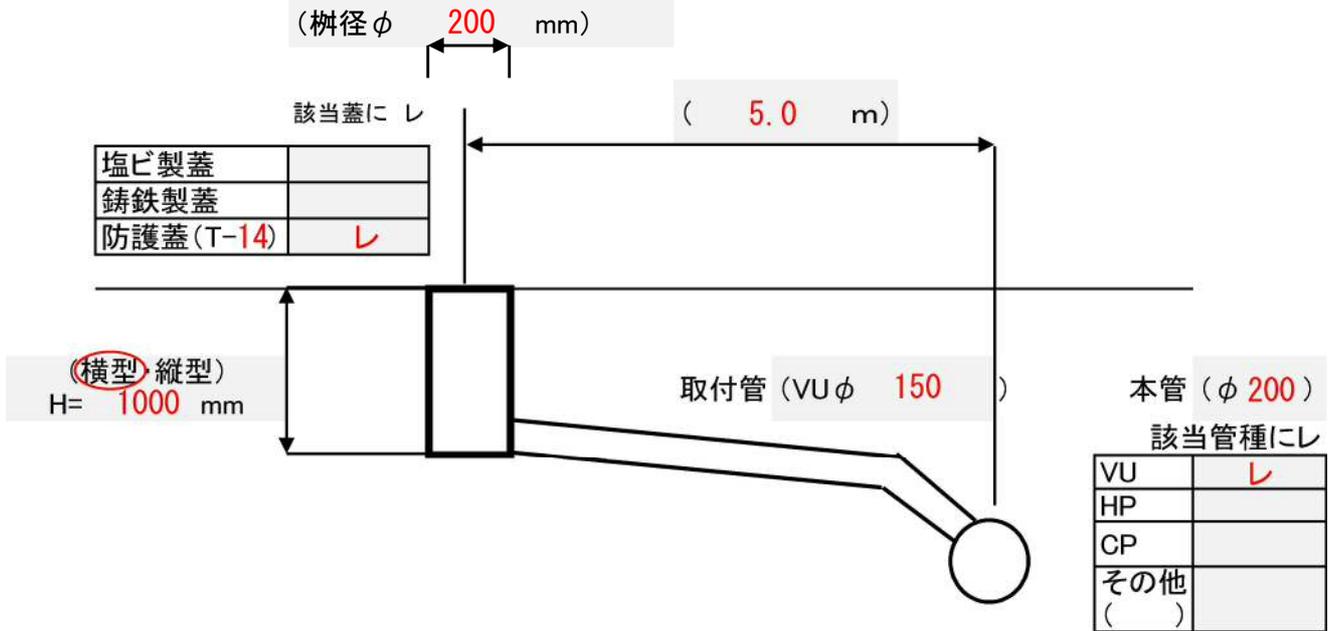

## ○平面図

①～④の該当箇所に寸法及び取付管方向に矢印を記載してください。

